


Согласовано

Взам инв №

Подпись и дата

Инв. № подл

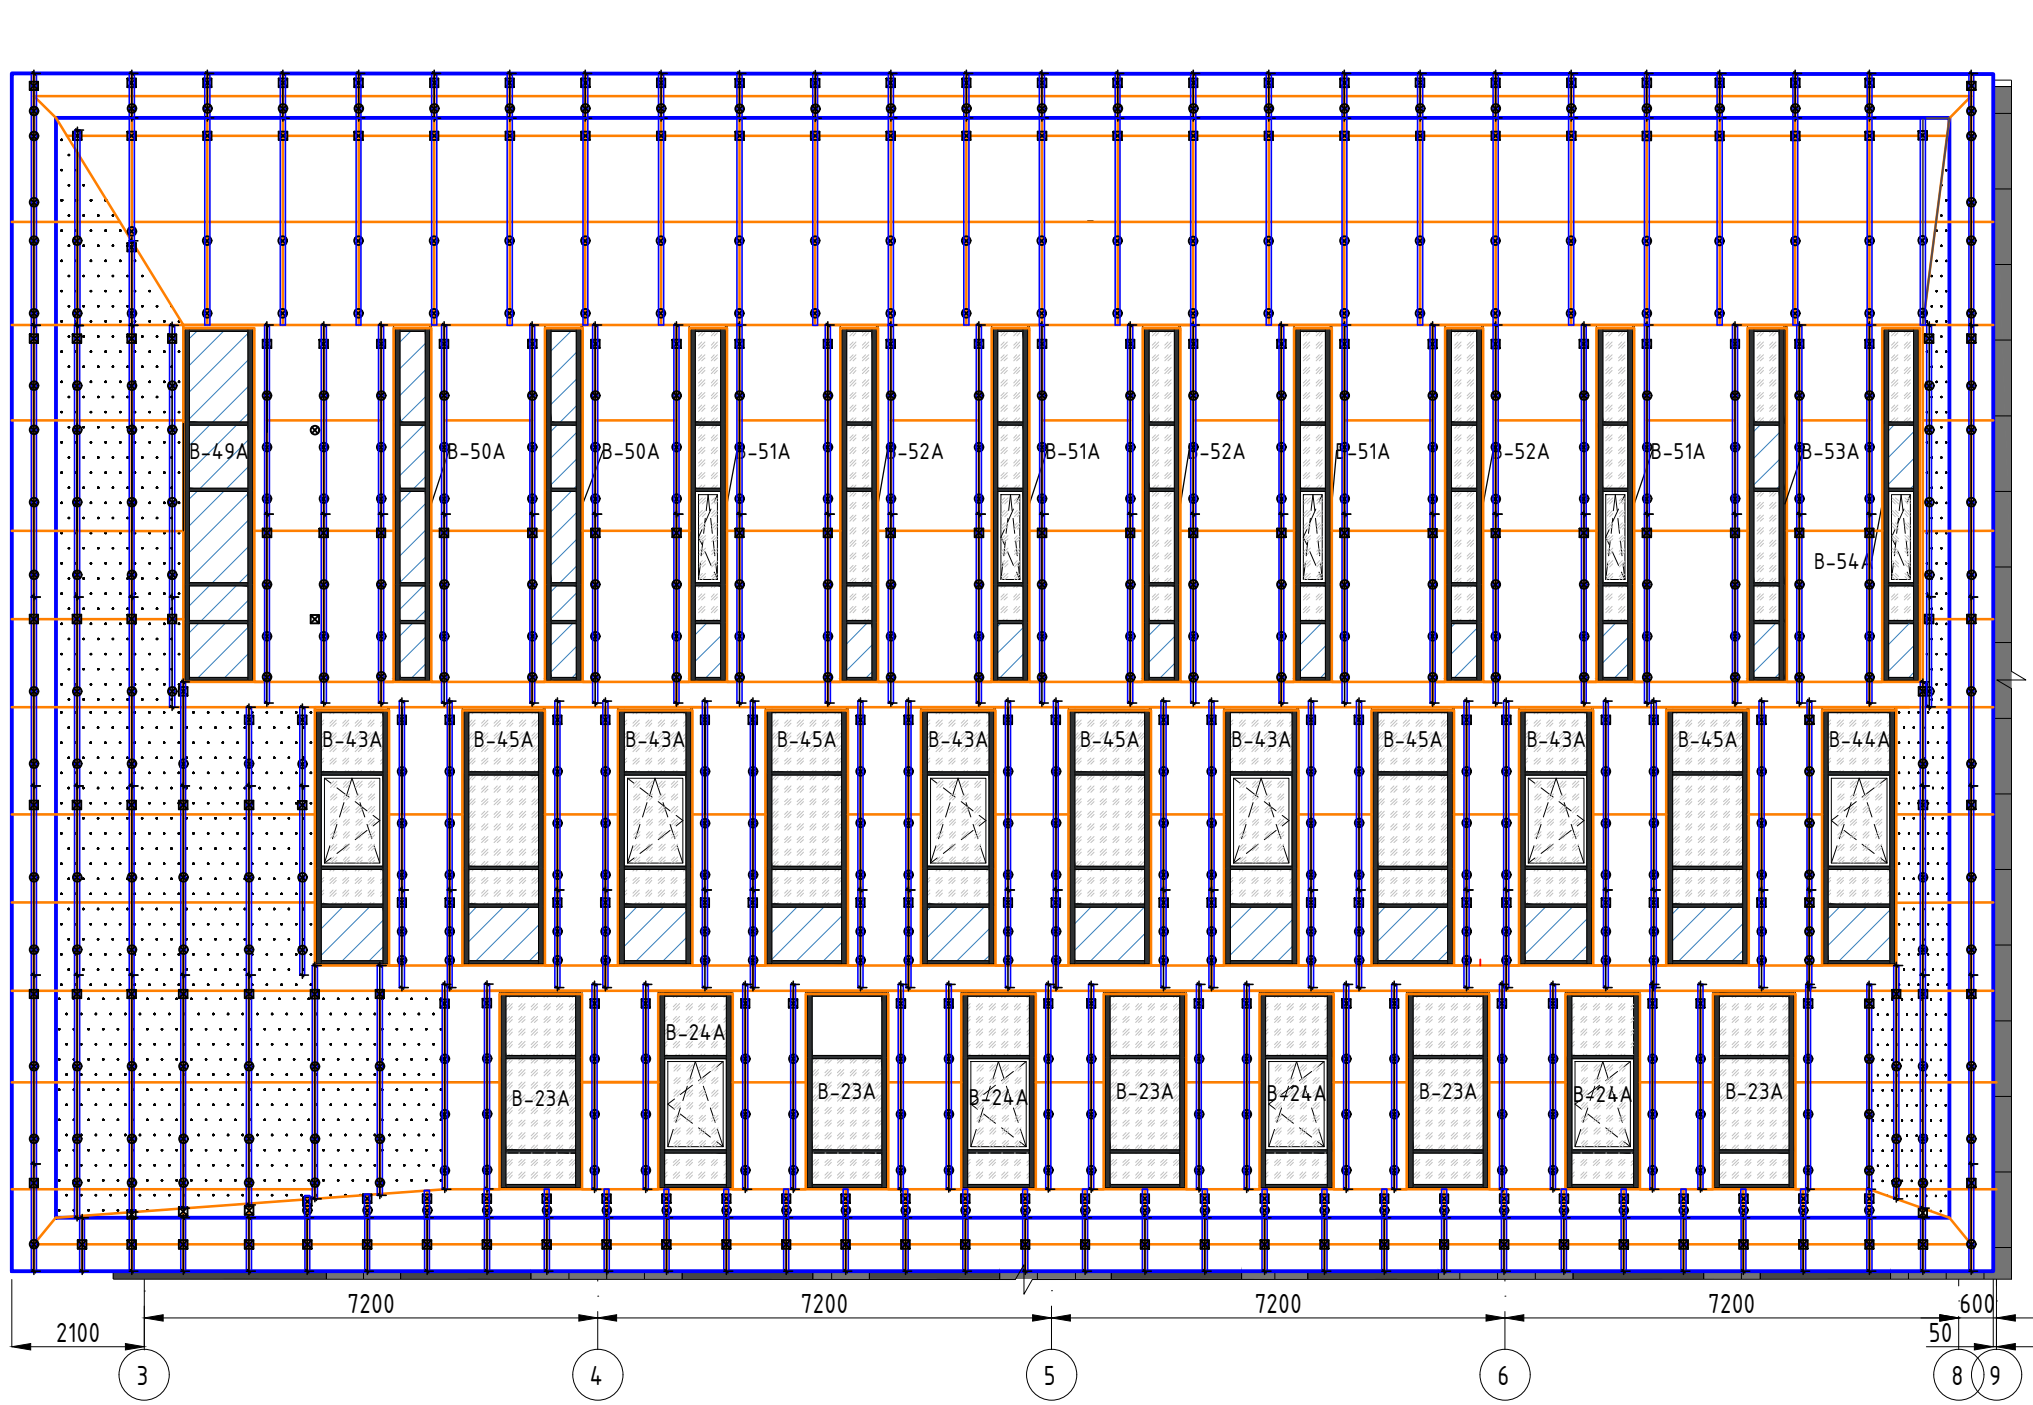

+25,545

+6,520

Условные обозначения:

- ☒ - Кронштейн несущий П-образный: 259 шт.
- ⊗ - Кронштейн опорный П-образный: 496 шт.
- || - Вертикальная направляющая

СДП-25/19-01-05-AP1.5A

Общественный центр с периметром безопасности в районе
"Новокольцовский" г.Екатеринбурга

Изм.	Кол.уч.	Лист	№док	Подпись	Дата
Разработал	Жукова А.А.				11.21
Проверил	Ланская С.А.				
Проверил	Валдас А.Ю.				

Исполнительная схема №Ф/А-56.1

Монтаж подсистемы "СИАЛ МКЛ" на фасаде в
осях 3-9/А с отм. +6,520 до отм. +25,545.
Блок А

Стадия	Лист	Листов
ИД	1	1

ООО СК "Приоритет"