


Согласовано


Взам инв №

Подпись и дата


Инв. № подл

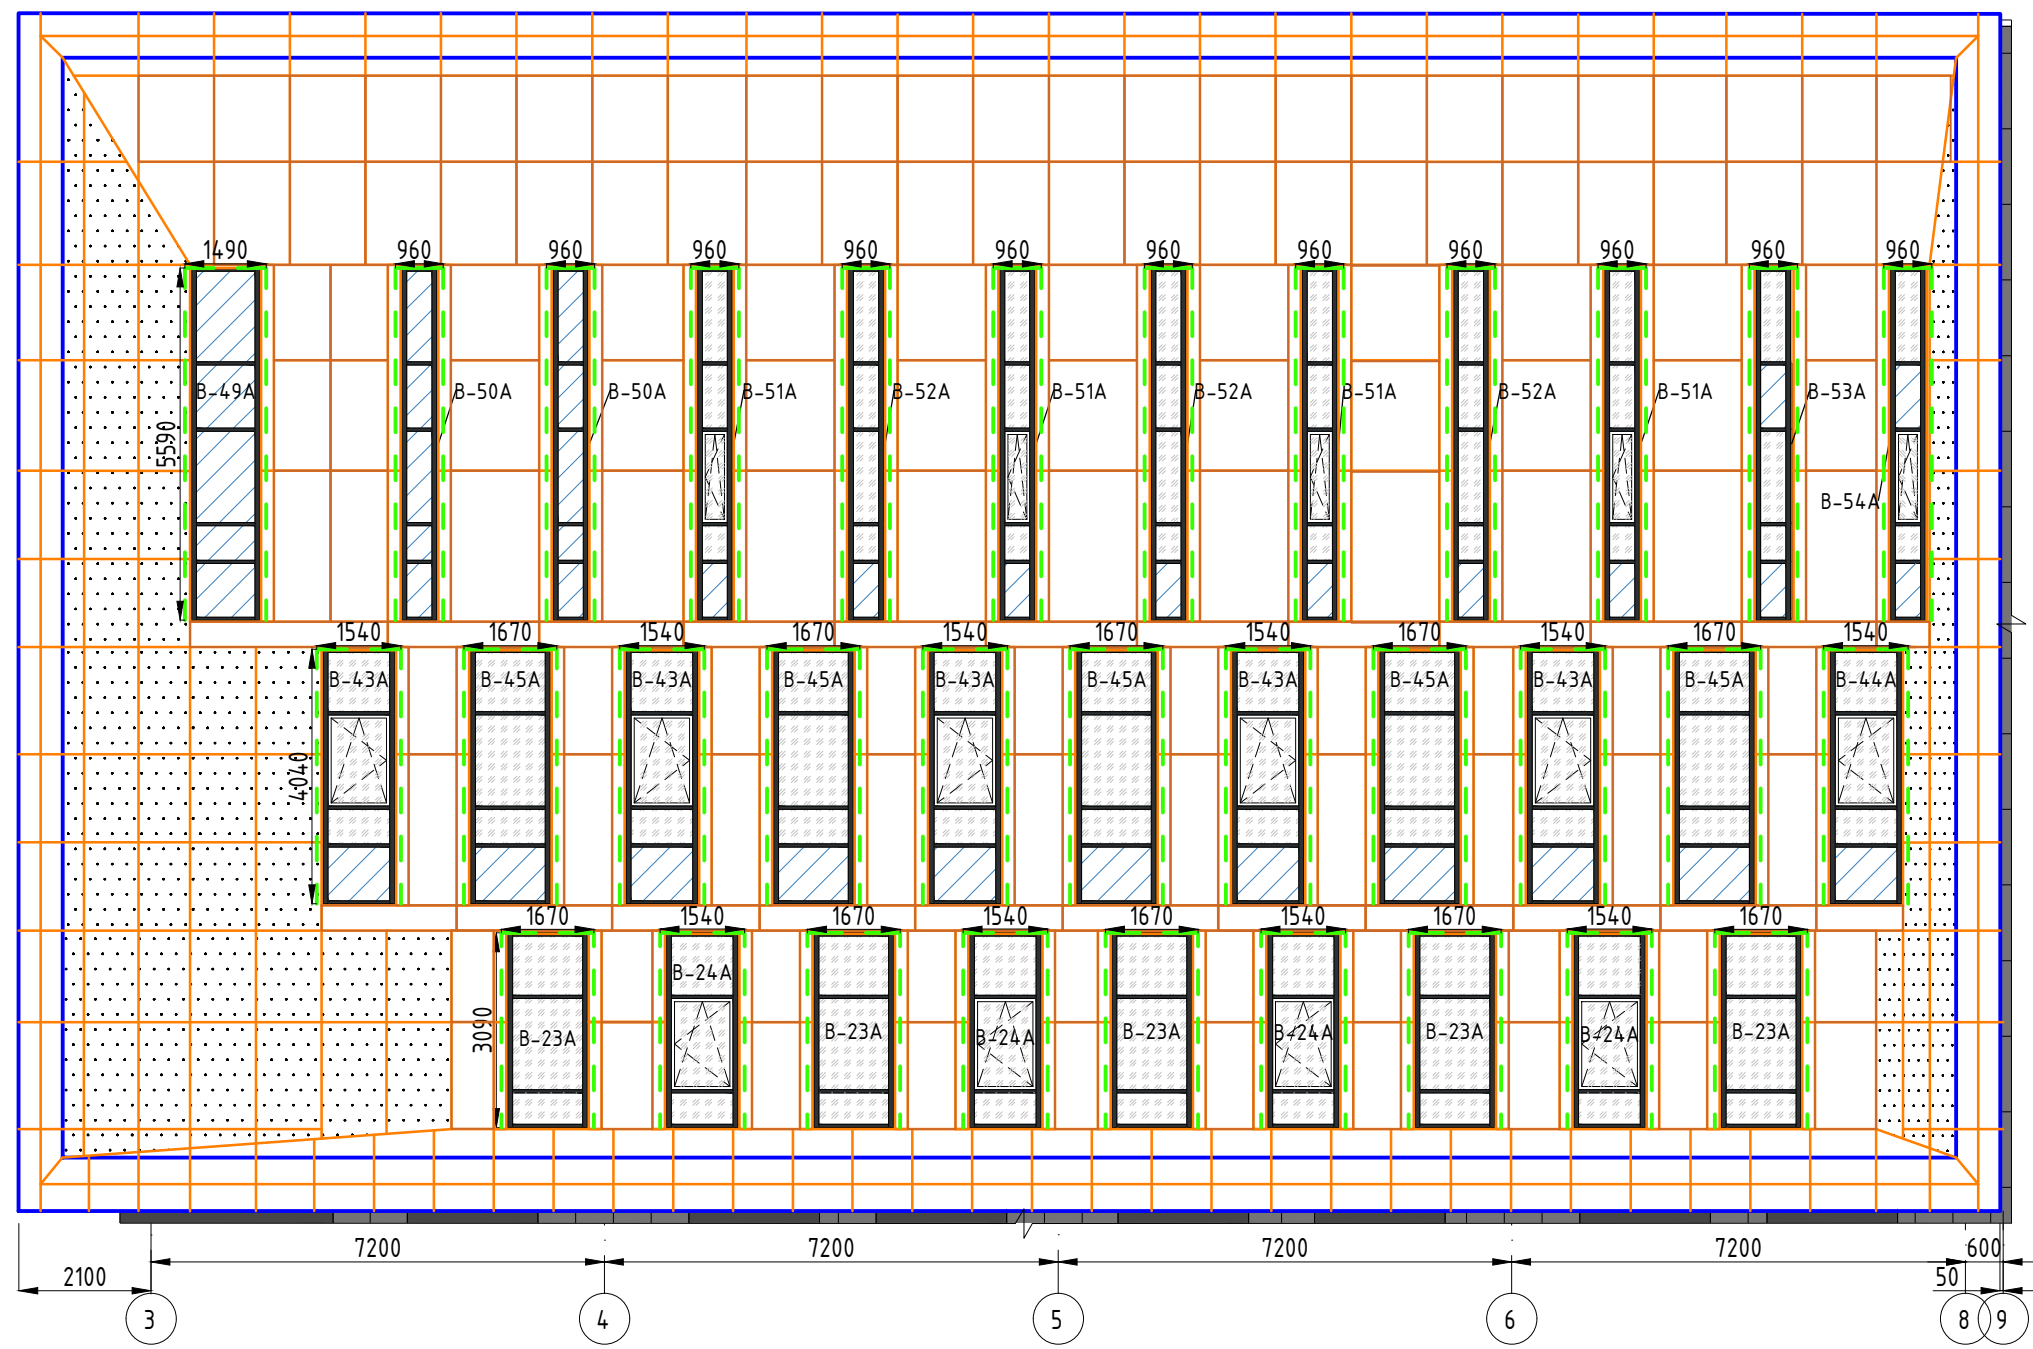

*невидимые части конструкций показаны в АТР
"СДП-25/19-01-05-АТР.НВФ.А" в узлах 39, 41

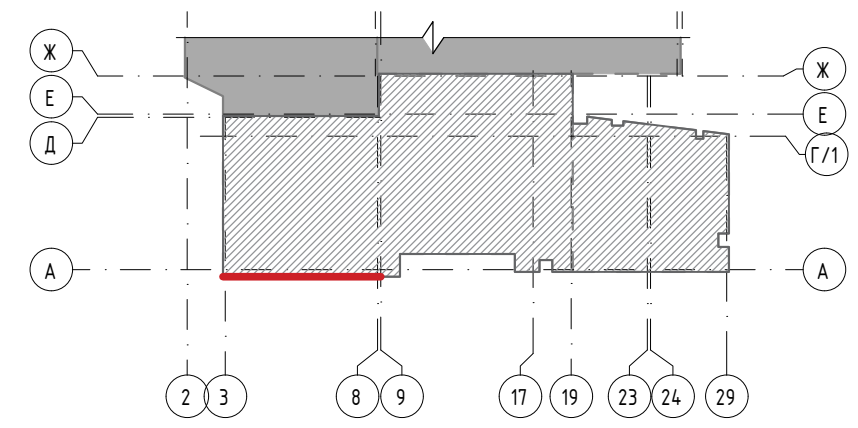

Условные обозначения:

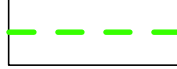 - Противопожарная отсечка из оц. стали
322,81 м.п.
 $44,15 \times 0,63 + 278,66 \times 0,47 = 158,78 \text{ м}^2$

						СДП-25/19-01-05-АР1.5А			
						Общественный центр с периметром безопасности в районе "Новокольцовский" г.Екатеринбурга			
Изм.	Кол.уч.	Лист	№ док	Подпись	Дата	Исполнительная схема №Ф/А-56.2	Стадия	Лист	Листов
Разработал	Жукова А.А.				03.22		ИД	1	1
Проверил	Ланская С.А.								
Проверил	Валдас А.Ю.								
						Монтаж противопожарных коробов на фасаде в осях 3-9/А с отм. +7,830 до отм. +21,360. Блок А	ООО СК "Приоритет"		