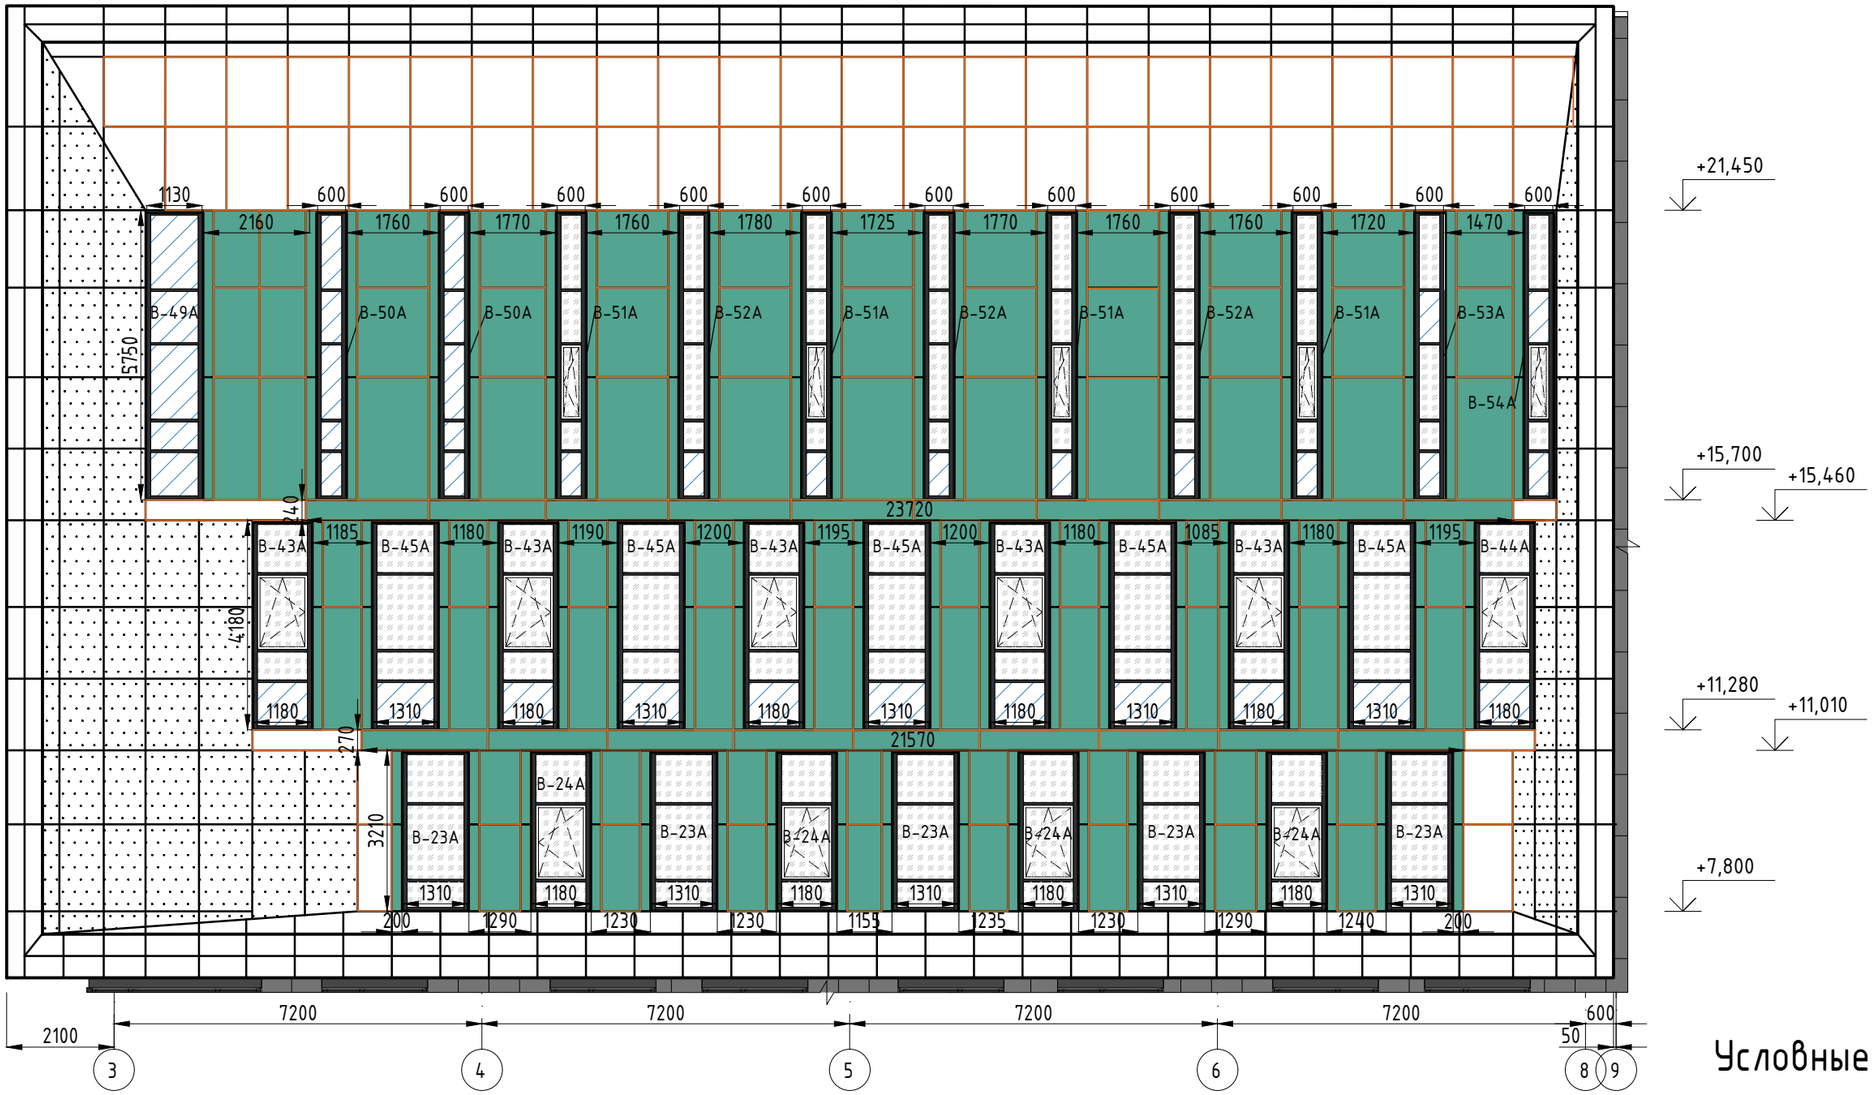

Условные обозначения:

- Смонтированные композитные панели ALKOTEK RAL 9003 (белый матовый) по системе вентилируемых фасадов на подсистеме "СИАЛ МКЛ"

Площадь смонтированных участков - 205,61 м^2

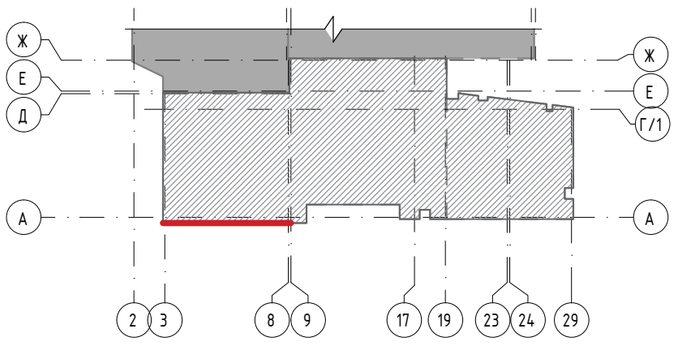

						СДП-25/19-01-05-АР1.5А		
						Общественный центр с периметром безопасности в районе "Новокольцовский" г.Екатеринбурга		
Изм.	Кол.уч.	Лист	№док	Подпись	Дата			
Разработал		Жукова А.А.			03.22	Исполнительная схема №Ф/А-56	Стадия	Лист	Листов
Проверил		Ланская С.А.					ИД	1	1
Проверил		Валдас А.Ю.							
						Монтаж облицовочных композитных панелей на фасаде в осях 3-9/А с отм. +7,800 до отм. +21,450. Блок А	ООО СК "Приоритет"		

Согласовано

Взам инв №

Подпись и дата

Инв. № подл

Формат А3