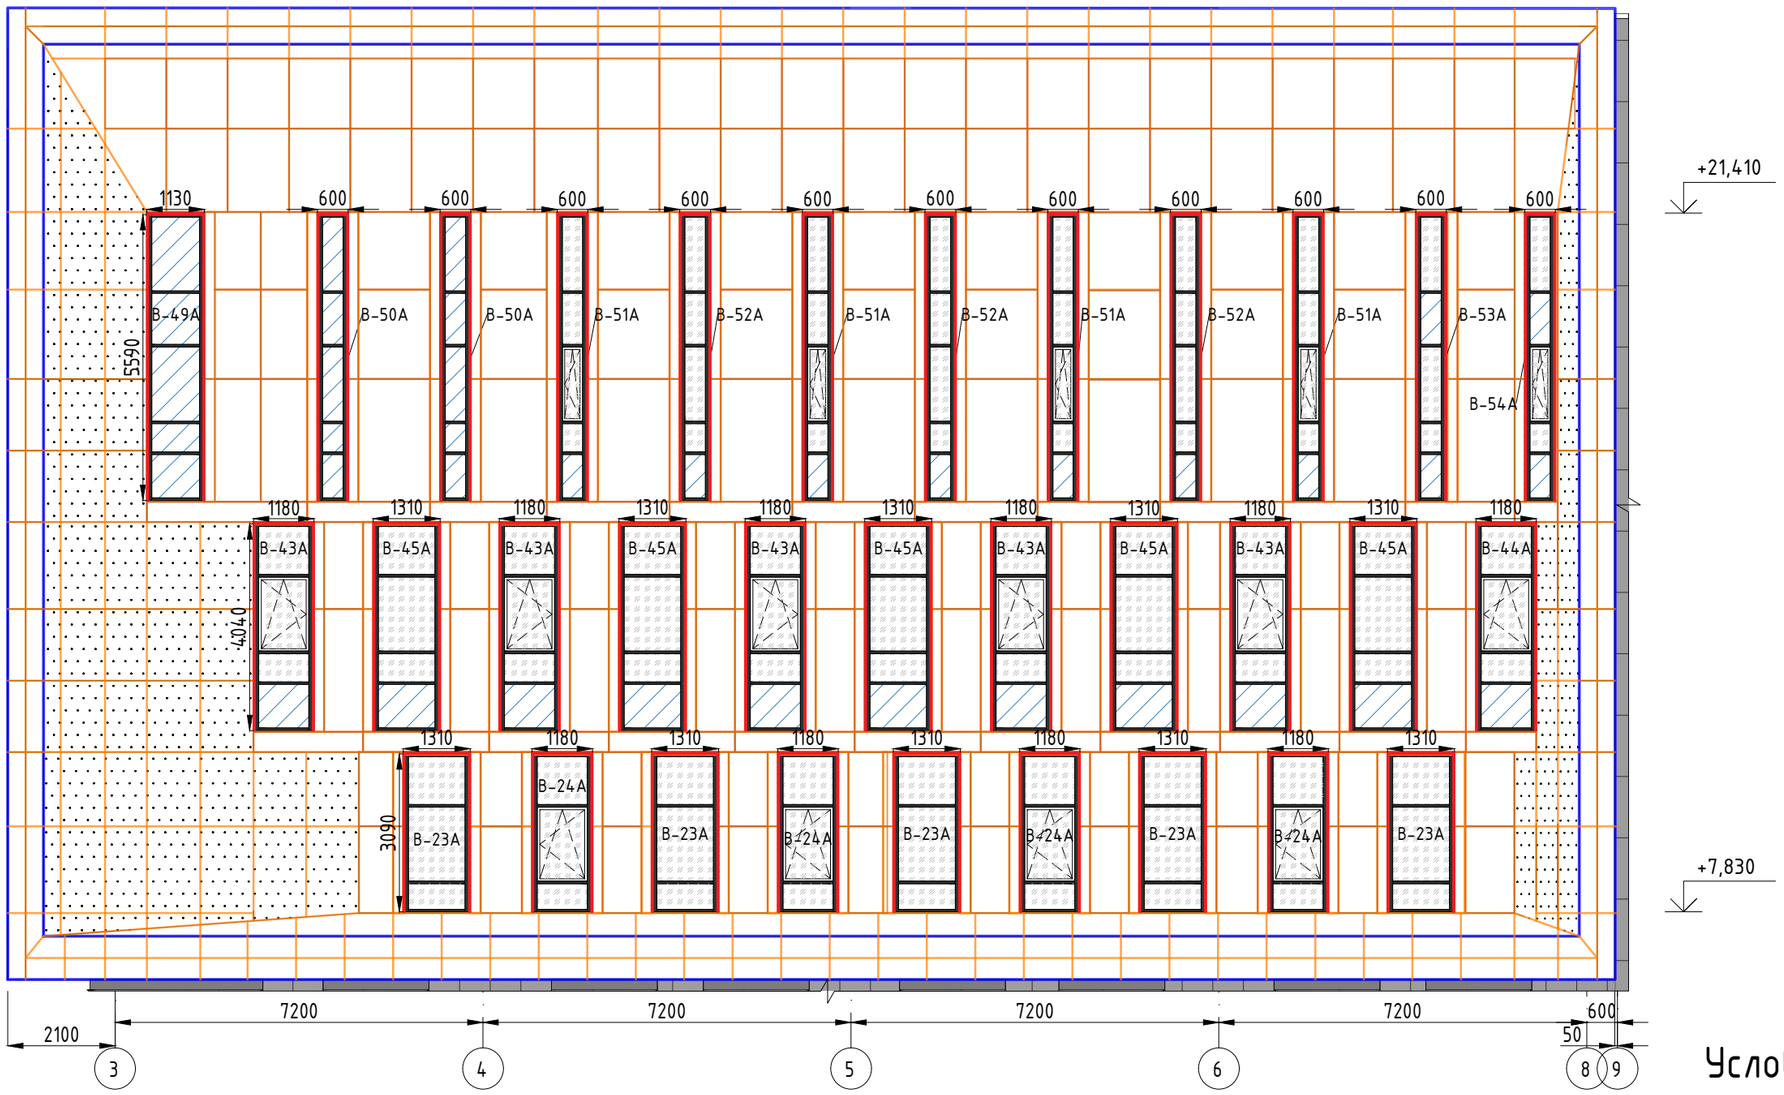

Условные обозначения:

- Откосы из композита

Верхние откосы: 32,63x0,45=14,68 м2
Боковые откосы: 278,66x0,55=153,26 м2

*невидимые части конструкций показазны в АТР "СДП-25/19-01-05-АТР.НВФ.А" в узлах 39, 41

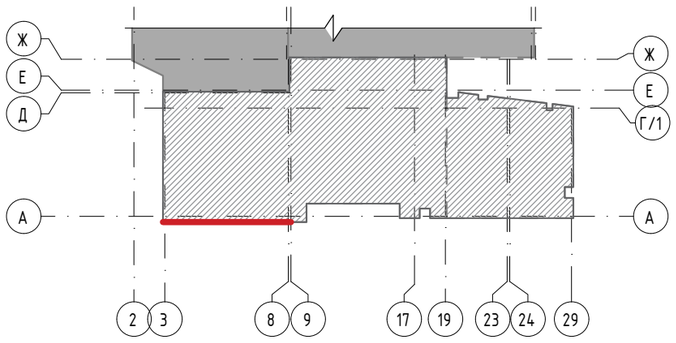

						СДП-25/19-01-05-АР1.5А		
						Общественный центр с периметром безопасности в районе "Новокольцовский" г.Екатеринбурга		
Изм.	Кол.уч.	Лист	№док	Подпись	Дата			
Разработал		Жукова А.А.			03.22	Исполнительная схема №Ф/А-56.3	Стадия	Лист	Листов
Проверил		Ланская С.А.					ИД	1	1
Проверил		Валдас А.Ю.							
						Монтаж боковых и верхних откосов на фасаде в осях 3-9/А с отм. +7,830 до отм. +25,410. Блок А	ООО СК "Приоритет"		

Согласовано

Взам инв №

Подпись и дата

Инв. № подл

Формат А3